

地番	97BL2-1-1	地積測量図
土地の所在	西彼杵郡長与町高田郷	

座 標 求 積 表


地番	97BL2-1-1			
測点	X n	Y n	(X n + 1 - X n - 1) Y n	距離
97G69	-21415.095	33773.692	-39717.861792	10.078
97G68	-21424.084	33778.249	-568183.926429	17.295
97G6	-21431.916	33762.829	39705.086904	10.077
97G5	-21422.908	33758.313	567848.582973	17.250
		倍面積	-348.118344	
		面積	174.0591720	
		地積	174.05	m ²
		坪数	52.65	

使用機種名 測量計算CAD WingNeo INFINITY
公式 $A=1/2 \sum [(X_n+1)-(X_n-1)Y_n]$

基 準 点 一 覧 表

点名	X座標	Y座標	標識
T352	-21400.851	33747.058	金属鈔
T364	-21442.675	33767.774	金属鈔

T352

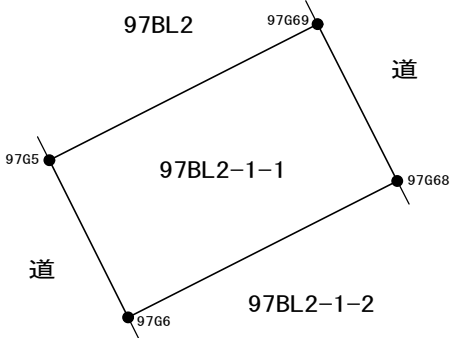

T364

作製者 長崎県 長崎振興局
長与都市開発事業所
(令和 7 年 5 月 30 日作製)

申請人

縮尺

1
500

※ この図面は、長崎都市計画事業 高田南土地区画整理事業における出来形確認測量において作成したものです。
なお、現地測量・詳細設計・関係者との調整などにより、変更となる場合があります。

地番	97BL2-1-2	地積測量図
土地の所在	西彼杵郡長与町高田郷	

座 標 求 積 表



地 番	97BL2-1-2			
測 点	X n	Y n	(X n + 1 - X n - 1) Y n	距 離
97G68	-21424.084	33778.249	-36919.626157	10.010
97G73	-21433.009	33782.782	-567111.561434	17.362
97G72	-21440.871	33767.302	36907.661086	10.010
97G6	-21431.916	33762.829	566776.610423	17.295
		倍 面 積	-346.916082	
		面 積	173.4580410	
		地 積	173.45	m ²
		坪 数	52.47	

使用機種名 測量計算CAD WingNeo INFINITY
公式 $A=1/2 \sum \{ (X_{n+1}) - (X_{n-1}) Y_n \}$

基 準 点 一 覧 表

点 名	X 座 標	Y 座 標	標 識
T352	-21400.851	33747.058	金 属 鈑
T364	-21442.675	33767.774	金 属 鈑

T352

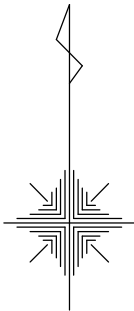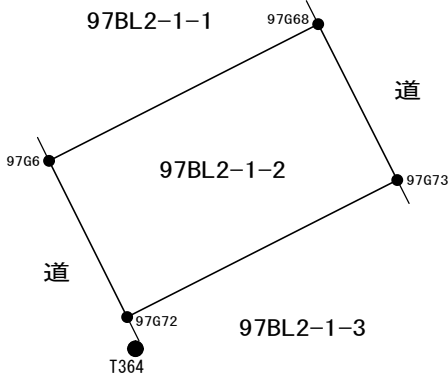

作 製 者	長崎県 長崎振興局 長与都市開発事業所 (令和 7 年 5 月 30 日作製)	申 請 人		縮 尺	1 / 500
-------	---	-------	--	-----	---------

※ この図面は、長崎都市計画事業 高田南土地区画整理事業における出来形確認測量において作成したものです。
なお、現地測量・詳細設計・関係者との調整などにより、変更となる場合があります。

地番	97BL2-1-3	地積測量図	
土地の所在	西彼杵郡長与町高田郷		


座標求積表

地番	97BL2-1-3			
測点	X n	Y n	(X n + 1 - X n - 1) Y n	距離
97G73	-21433.009	33782.782	-36519.187342	10.030
97G67	-21441.952	33787.323	-565295.701113	17.428
97G7	-21449.740	33771.732	36507.242292	9.914
97G72	-21440.871	33767.302	564960.729762	17.362
		倍面積	-346.916401	
		面積	173.4582005	
		地積	173.45	m ²
		坪数	52.47	

使用機種名 測量計算CAD WingNeo INFINITY
公式 $A=1/2 \sum [(X_n+1)-(X_n-1)Y_n]$

基準点一覧表

点名	X座標	Y座標	標識
T363	-21489.859	33786.682	金属鋲
T364	-21442.675	33767.774	金属鋲

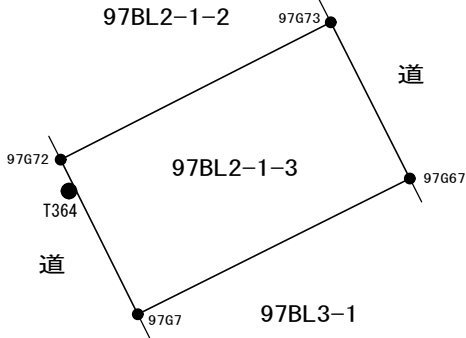

T363

作製者	長崎県 長崎振興局 長与都市開発事業所 (令和 7 年 5 月 30 日作製)	申請人		縮尺	1 / 500
-----	---	-----	--	----	---------

※ この図面は、長崎都市計画事業 高田南土地区画整理事業における出来形確認測量において作成したものです。
なお、現地測量・詳細設計・関係者との調整などにより、変更となる場合があります。